



ENTIDAD BINACIONAL
YACYRETA

Licitación Pública Internacional N° 670
CONTRATO Y-C-AMPLYA

**LICITACIÓN PARA LA EJECUCIÓN DE LA OBRA CIVIL Y DETERMINADAS
PARTES ELECTROMECÁNICAS DE LA AMPLIACIÓN DE LA CENTRAL
HIDROELÉCTRICA DE YACYRETÁ EN LA M.I. DEL BRAZO AÑA CUÁ**

CIRCULAR N° 7/670

Consulta N° 1

Respecto al numeral 6.2-05 del Pliego que indica en el Punto I) "El Contratista deberá prever que durante la construcción de la Obra y antes de las inundaciones de los recintos del Canal de Aproximación y del Canal de Restitución, las tomas de la Central y las desembocaduras de los tubos de aspiración deberán permanecer cerradas. Para tal efecto el Contratista deberá utilizar las ataguías definitivas, y además deberá diseñar, construir, montar y remover ataguías temporarias. En éste caso el Contratista podrá optar por la utilización de paneles existentes en la obra de Yacyretá para construir las ataguías temporarias, cuyo diseño se muestra en planos mecánicos anexos, ver planos de ATB N° Y5-V2-1.022.". Se solicita sea remitido el Plano ATB N° Y5-V2-1.022 citado.

Respuesta N° 1


Se remite adjunto el Plano ATB N° Y5-V2-1.022 las hojas 1 de 3, hoja 2 de 3 y hoja 3 de 3 para su conocimiento. No obstante, en su visita a Obra podrán observar los paneles correspondientes.

No obstante vale aclarar que lo que el Contratista debe cotizar son las ataguías temporarias de cierre aguas arriba y aguas abajo para dos unidades, ya que con la provisión del Contratista Y-E-AMPLYA se puede cerrar una unidad.


Ing. ANGEL MARIA RECALDE
Director

Dr. HUMBERTO LUIS SCHIAVONI
DIRECTOR EJECUTIVO
ENTIDAD BINACIONAL YACYRETA


SECCION A-A
(Escala 1:20)

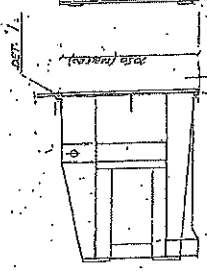


VISTA AGUAS ARRIBA
(Escala 1:20)

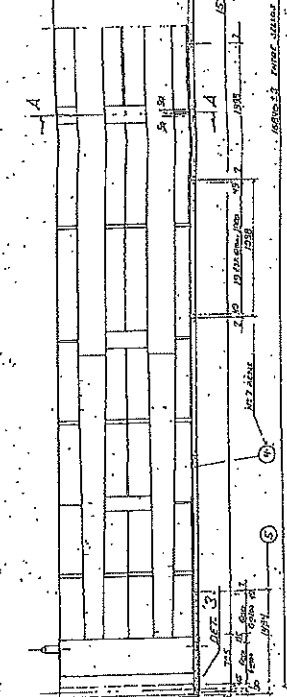


VISTA AGUAS ABAJO
(Escala 1:20)

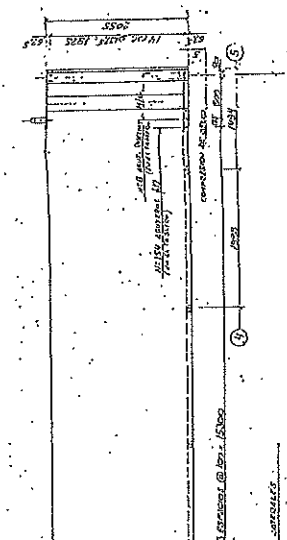


DETALLE I
(Escala 1:5)

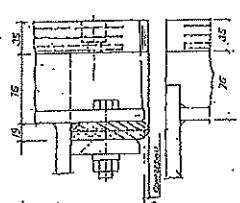


DETALLE 3
(Escala 1:5)

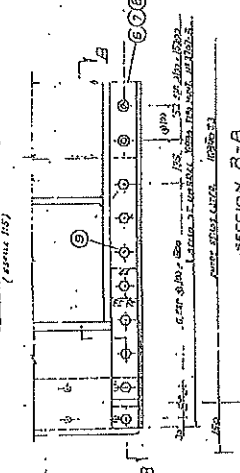


DETALLE 2
(Escala 1:5)

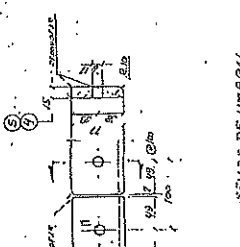


PLAN 7
(Escala 1:20)

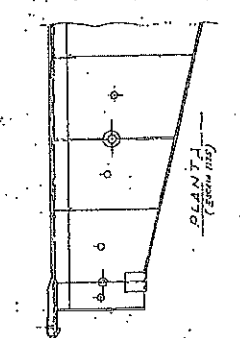


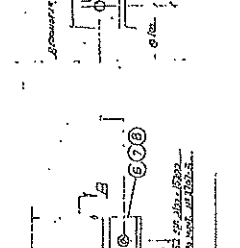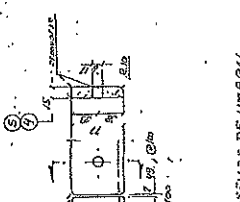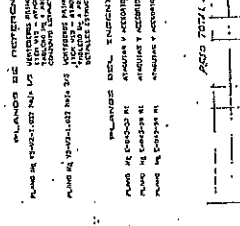
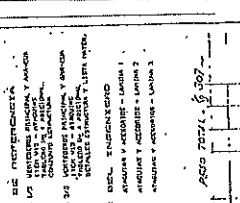


DETALLE 2
(Escala 1:5)

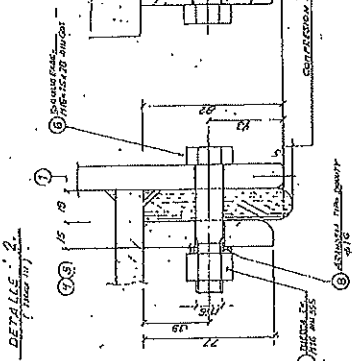


SECCION C-C
(Escala 1:5)

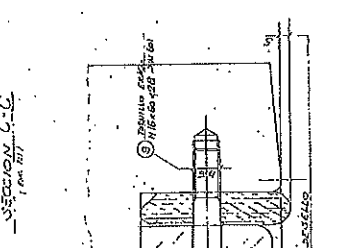


DETALLE 4
(Escala 1:5)

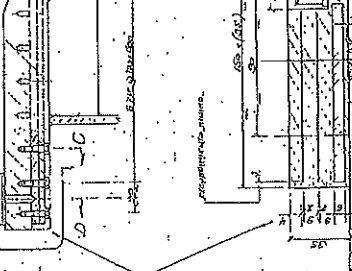


SECCION B-B
(Escala 1:5)

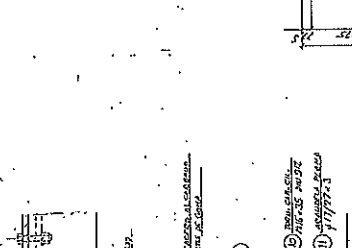

SECCION D-D
(Escala 1:5)

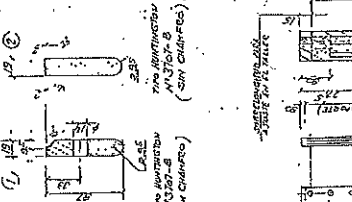

SECCION E-E
(Escala 1:5)

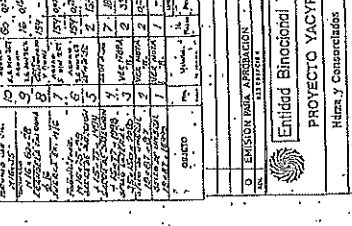

ASO 2071. § 307

Enidad Binacional YACYRETA
 PROYECTO YACYRETA
 BOH N° 158-10-11-0-02-3/3 0

